
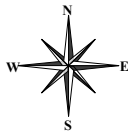



能美市公共下水道台帳管路図

資料2_上下水道整備図（現状）

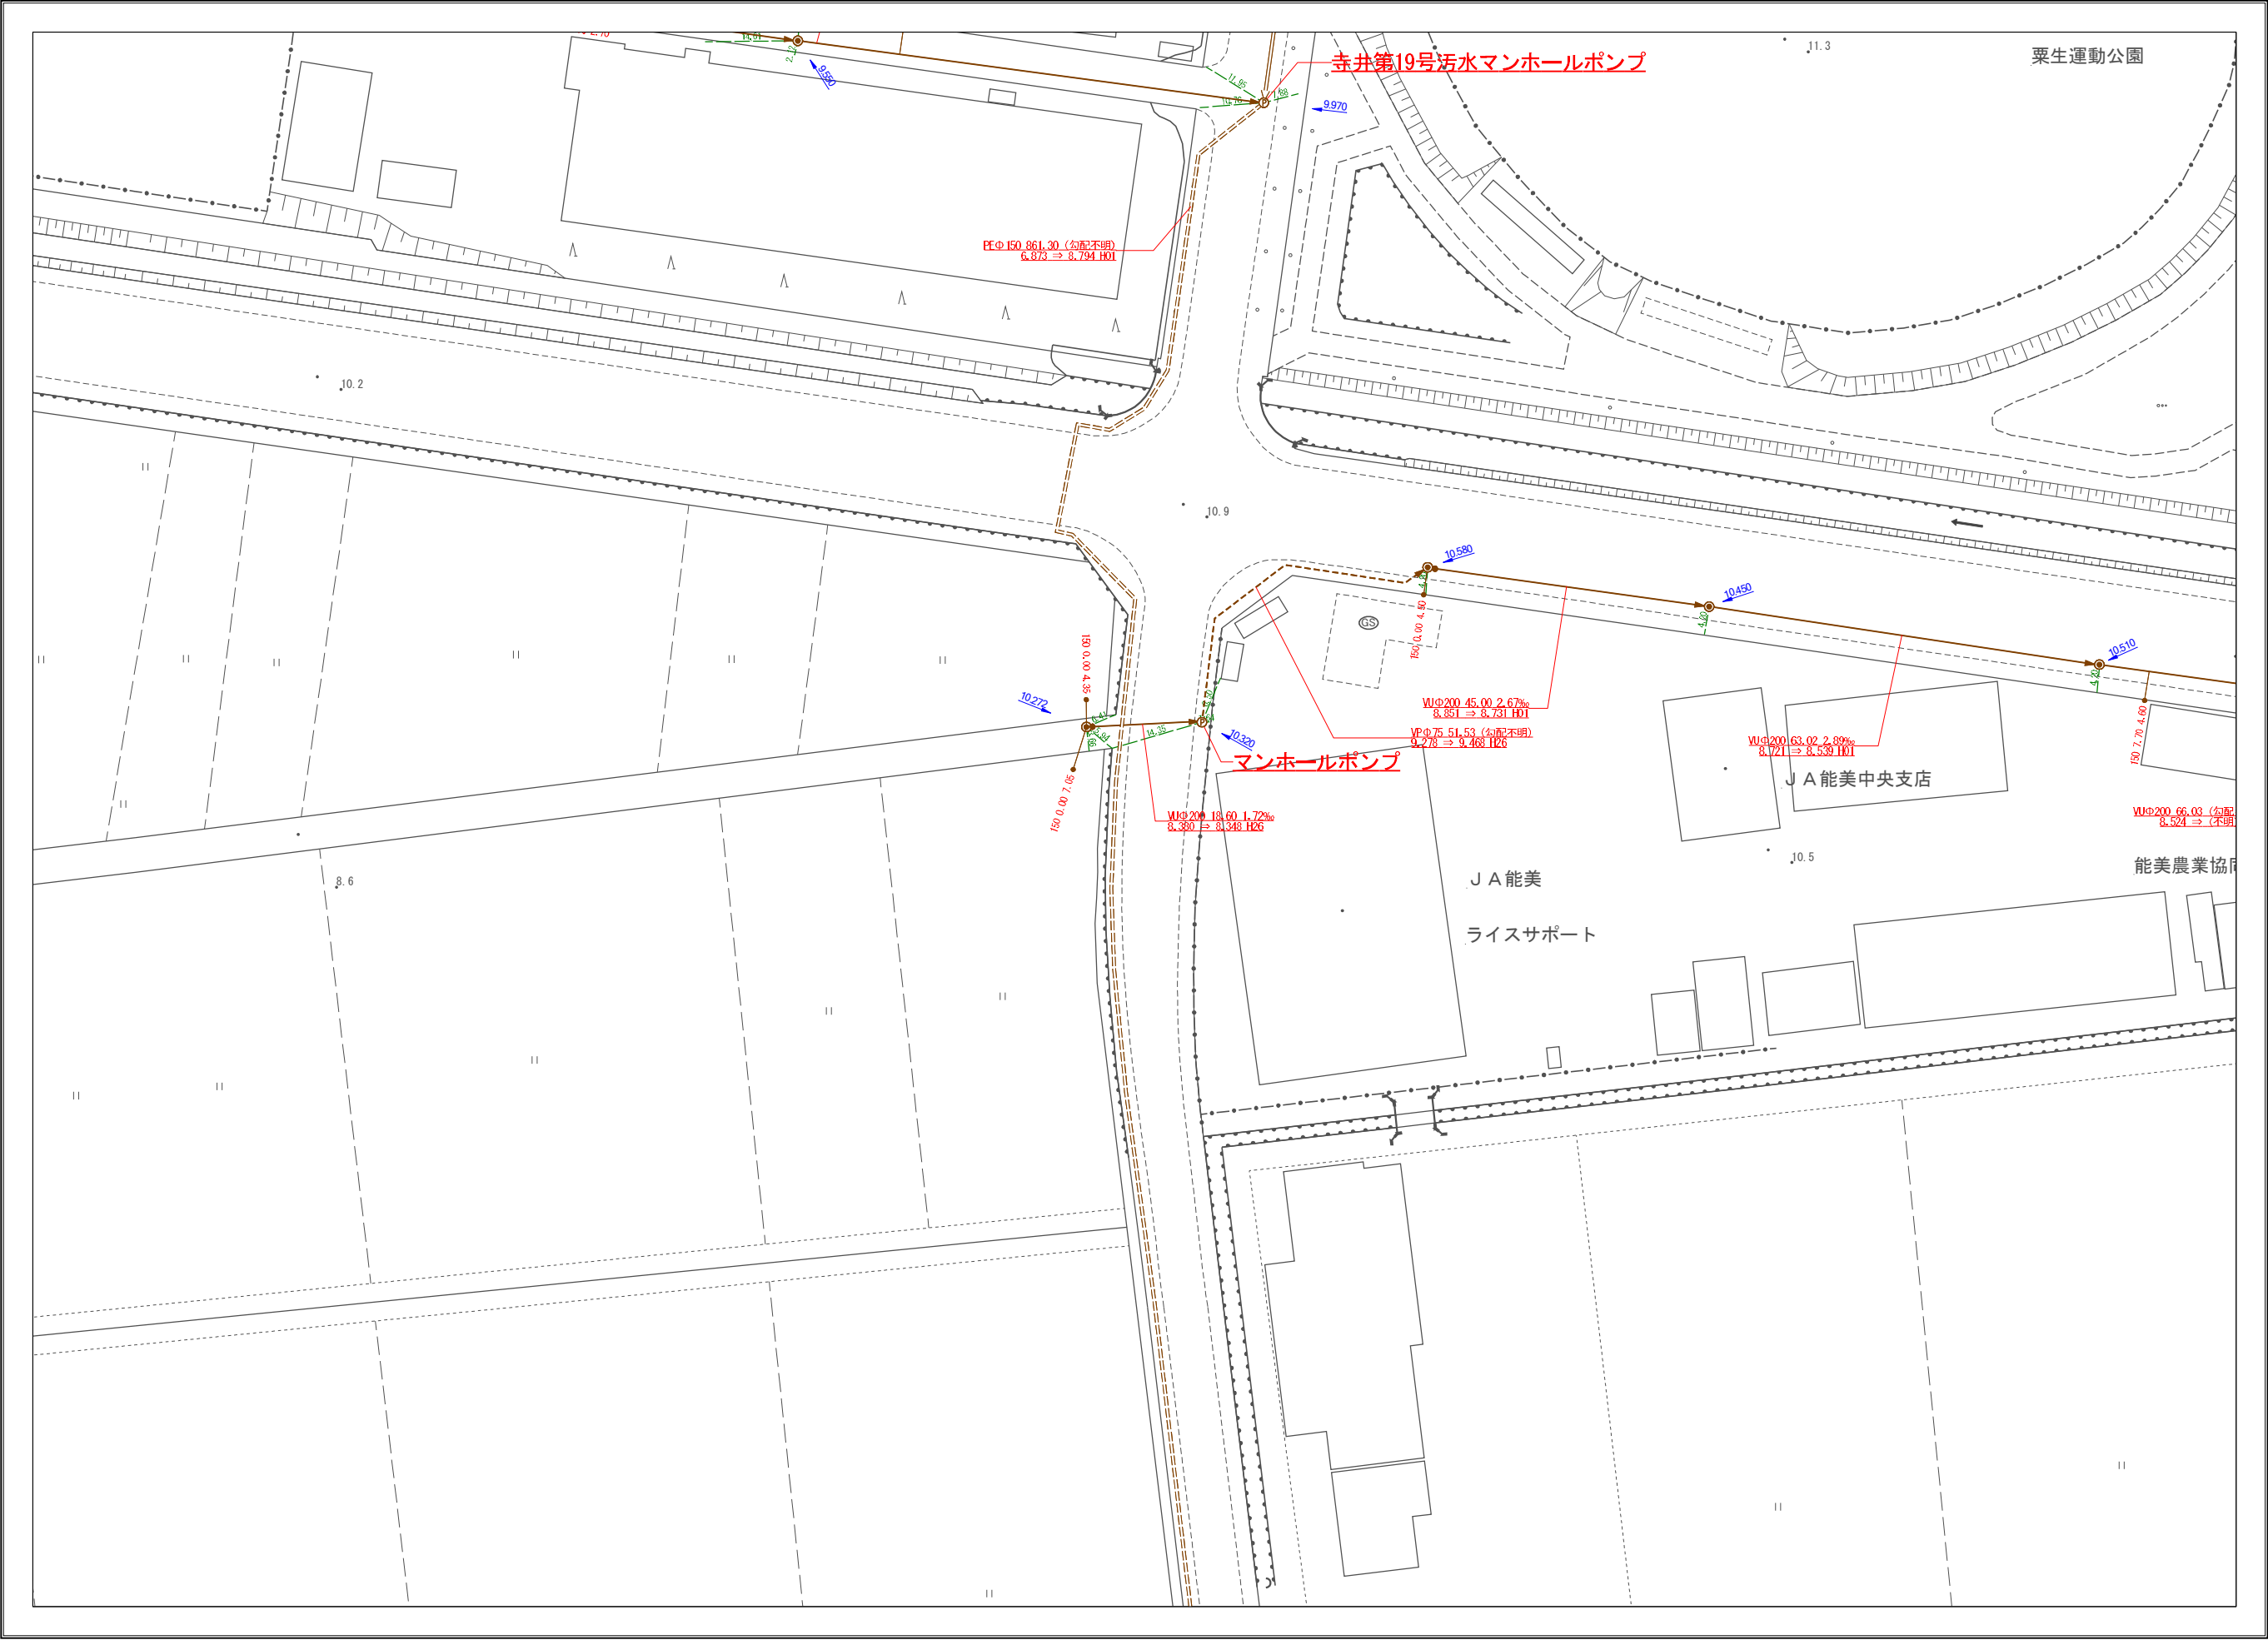

縮尺1,000分の1

下水道施設凡例		
記号	種別	摘要
	小型(200mm)マンホール	20cm
	小型(250mm)マンホール	25cm
	小型(300mm)マンホール	30cm
	小型(400mm)マンホール	40cm
	小型(500mm)マンホール	50cm
	小型(600mm)マンホール	60cm
	小型(700mm)マンホール	70cm
	0号マンホール	75cm
	1号マンホール	90cm
	2号マンホール	120cm
	3号マンホール	150cm
	4号マンホール	180cm
	5号マンホール	210 × 120cm
	6号マンホール	260 × 120cm
	現場打マンホール	60 × 90cm
	特1号(だ円)マンホール	60 × 90cm
	特1号(半だ円)マンホール	60 × 90cm
	特1号(角形)マンホール	60 × 90cm
	特2号(角形)マンホール	120 × 120cm
	特3号(角形)マンホール	140 × 120cm
	副管付きマンホール	
	マンホールポンプ	
	振り分けマンホール	
	分水マンホール	
	その他種別不明マンホール	
	汚水ます、取付管	
	預ります、取付管	
	汚水管きよ	
	汚水圧送管	

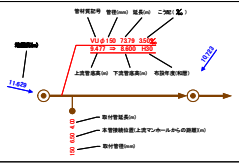

座 標 系 第四系（測地成果2000）

栗生町ヨ付近

この下水道台帳図は、工事竣工図を基に作成したものであり現地の下水道施設と必ずしも整合するものではありません。詳細な施設の位置を必要とする場合は、現地にて試掘や測量を行ってください。

